



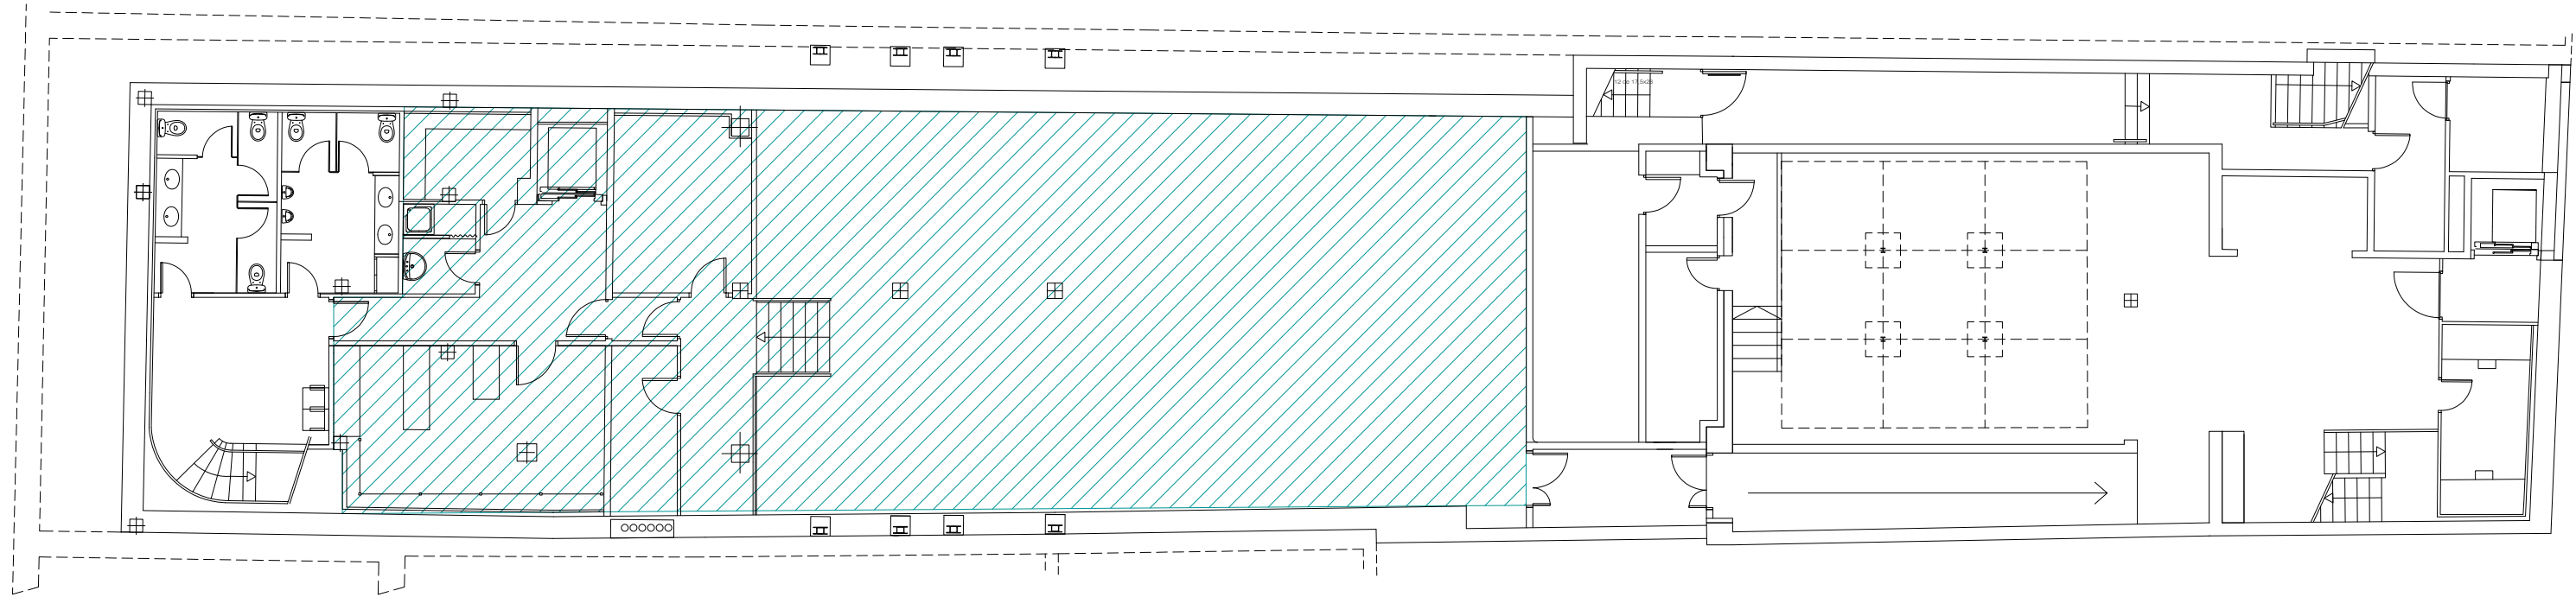


PLANTA SOTERRANI

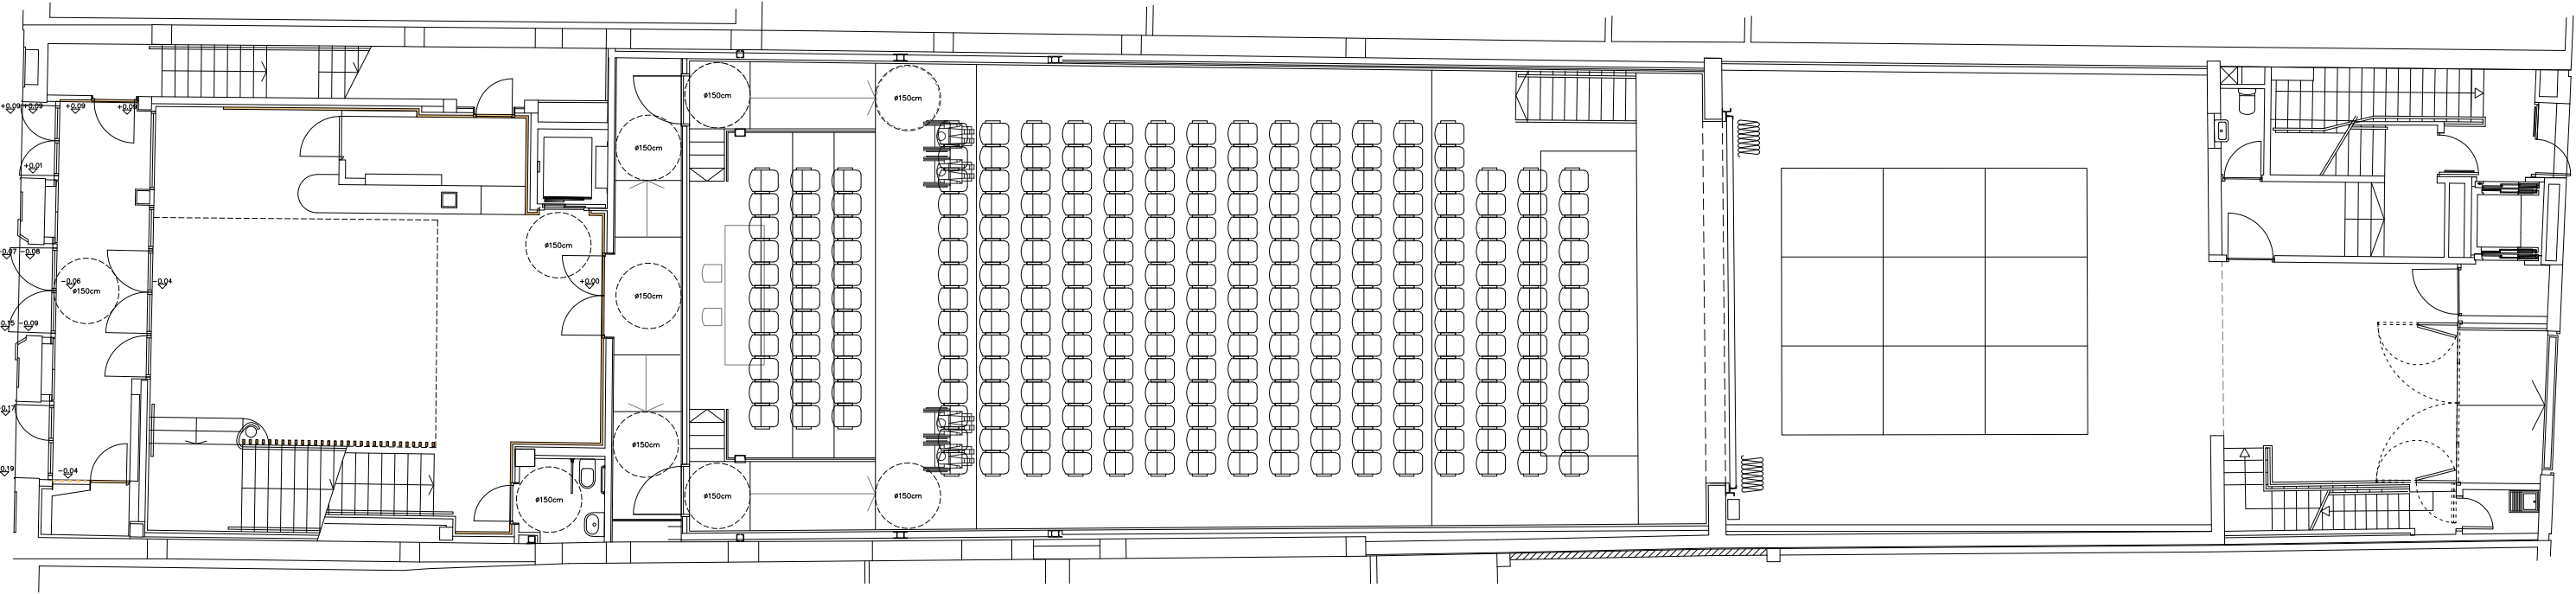


PLANTA BAIXA

 ESPAIS A REALITZAR
EN UNA ALTRA FASE

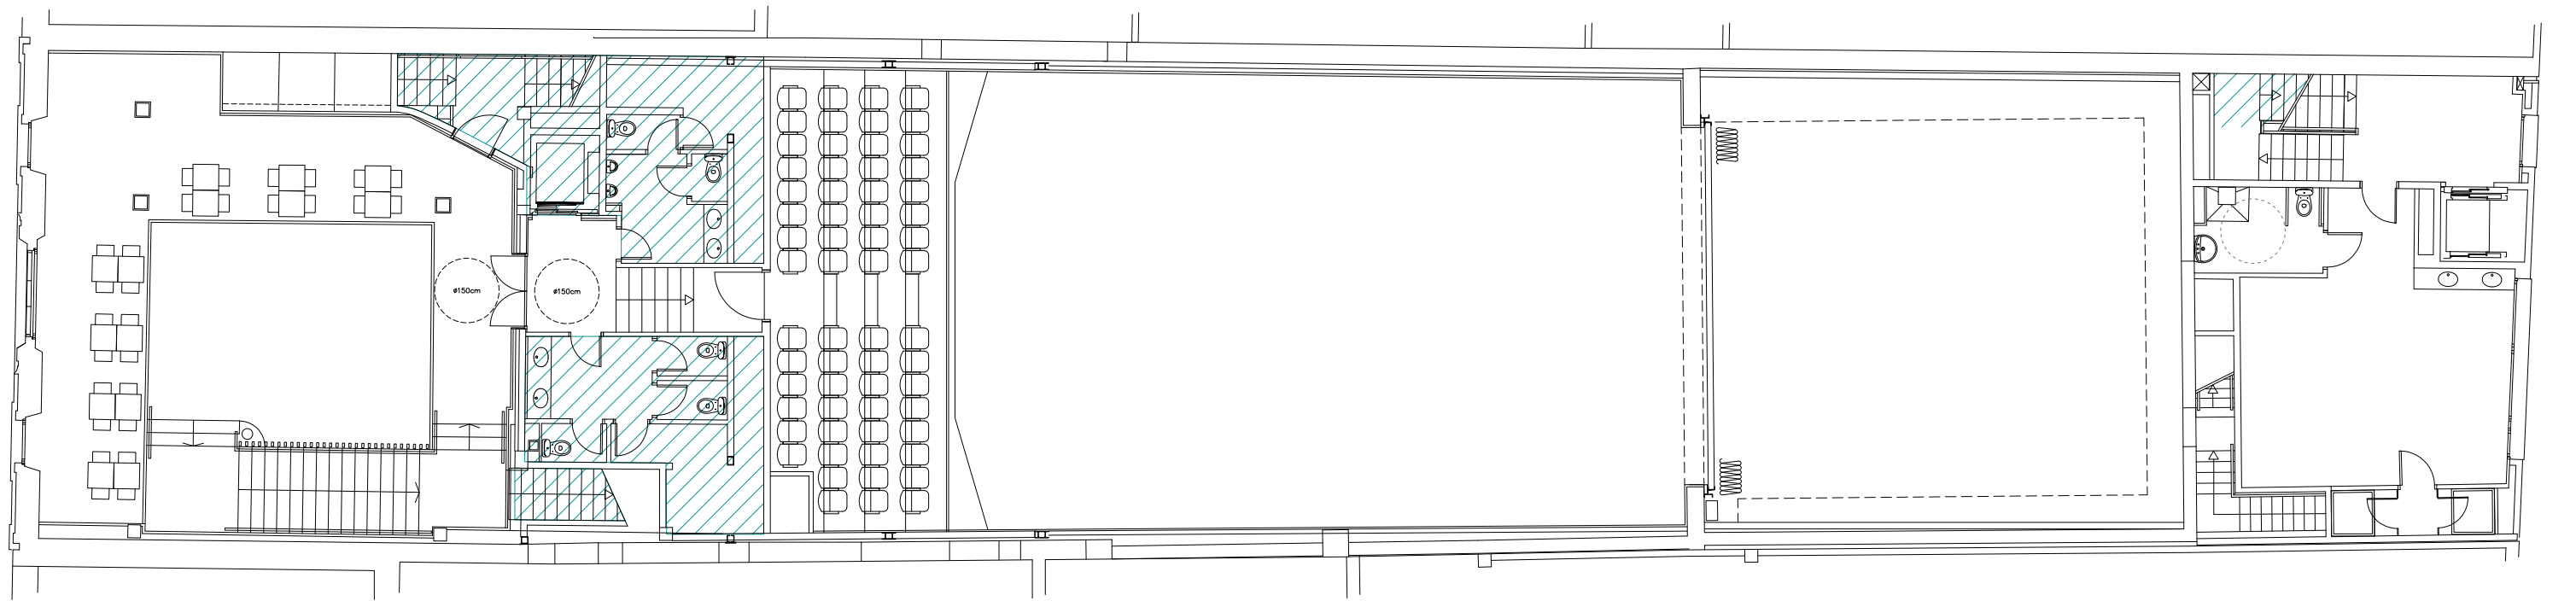


PLANTA AMFITEATRE

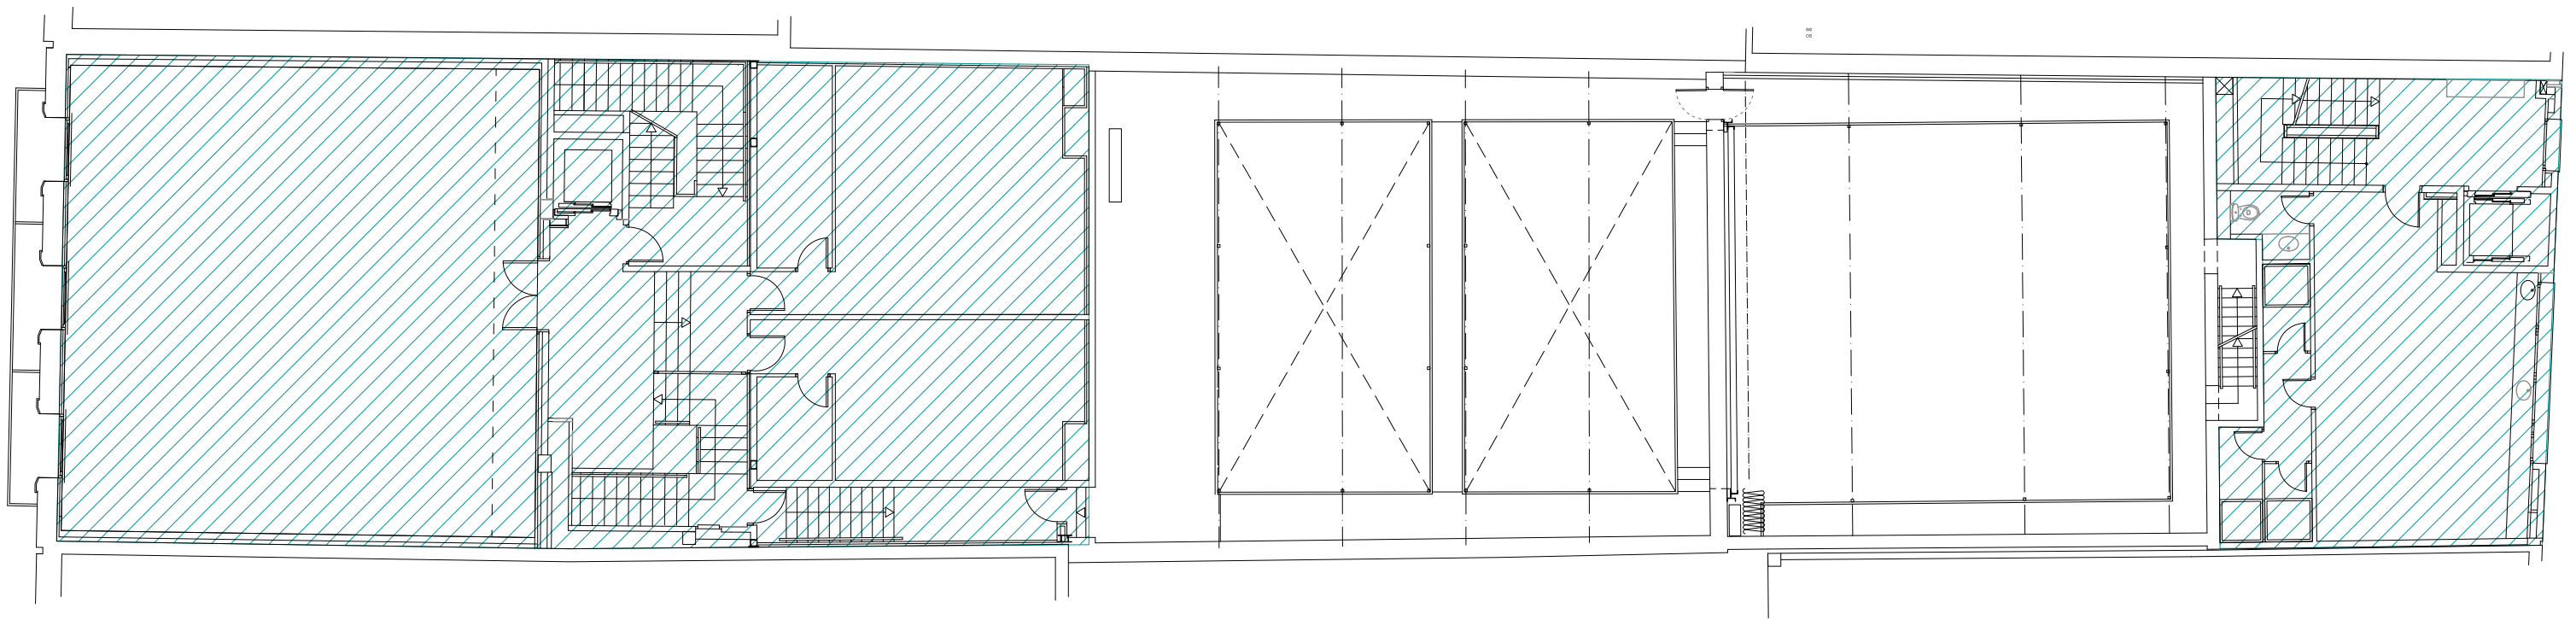


PLANTA PRIMERA

 ESPAIS A REALITZAR
EN UNA ALTRA FASE

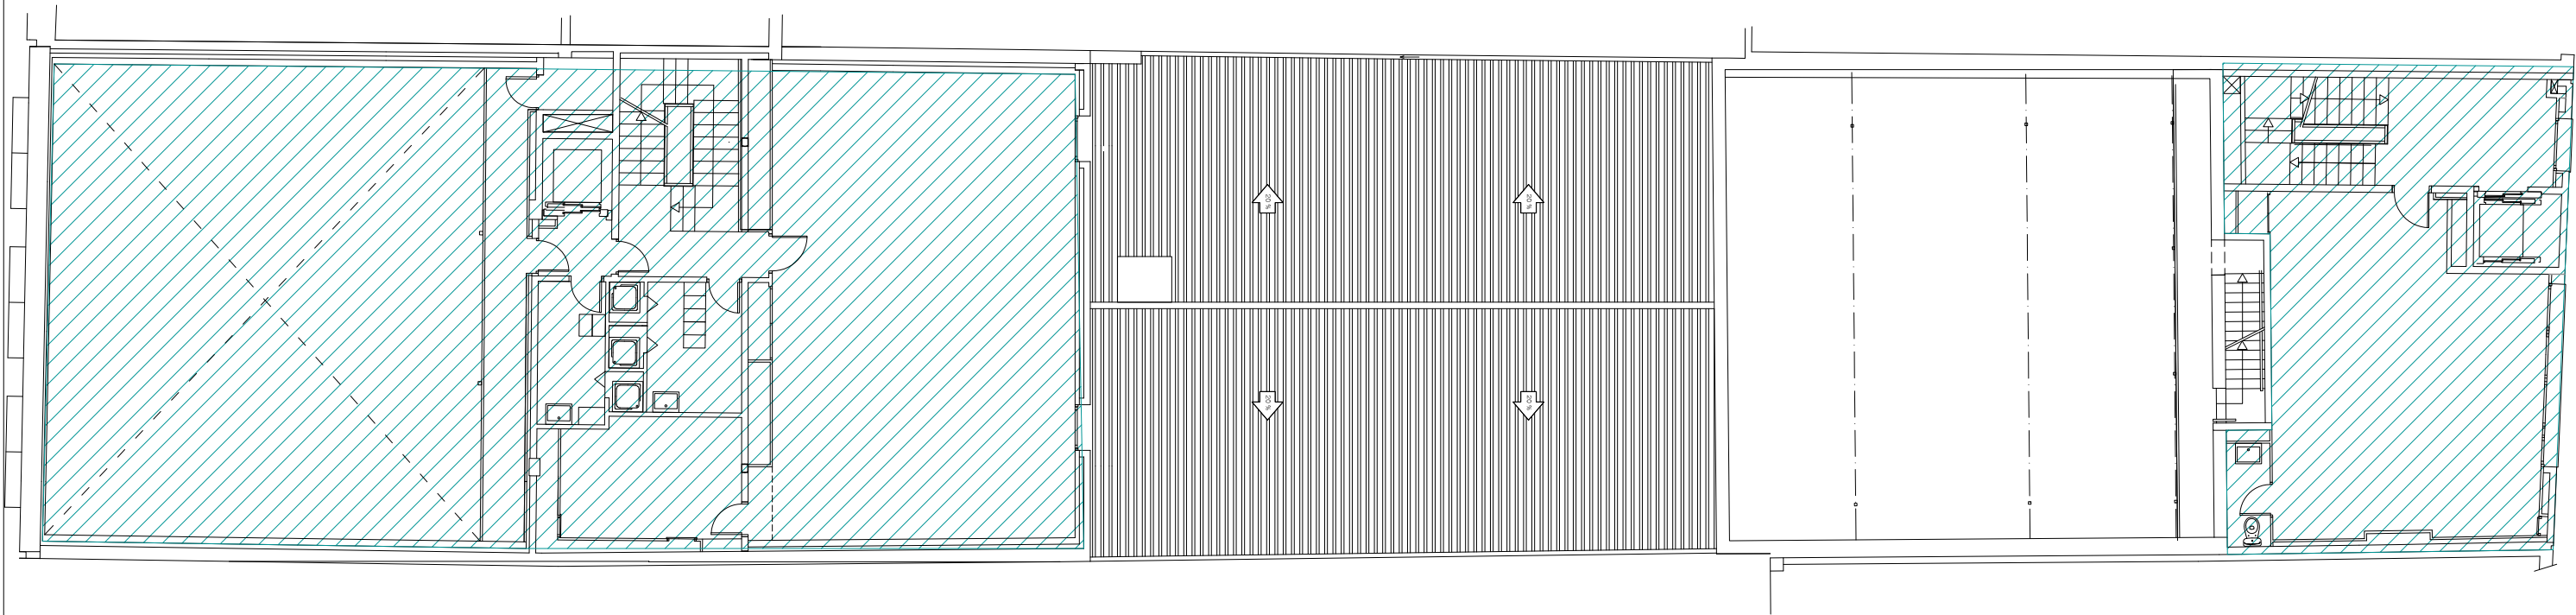


PLANTA SEGONA

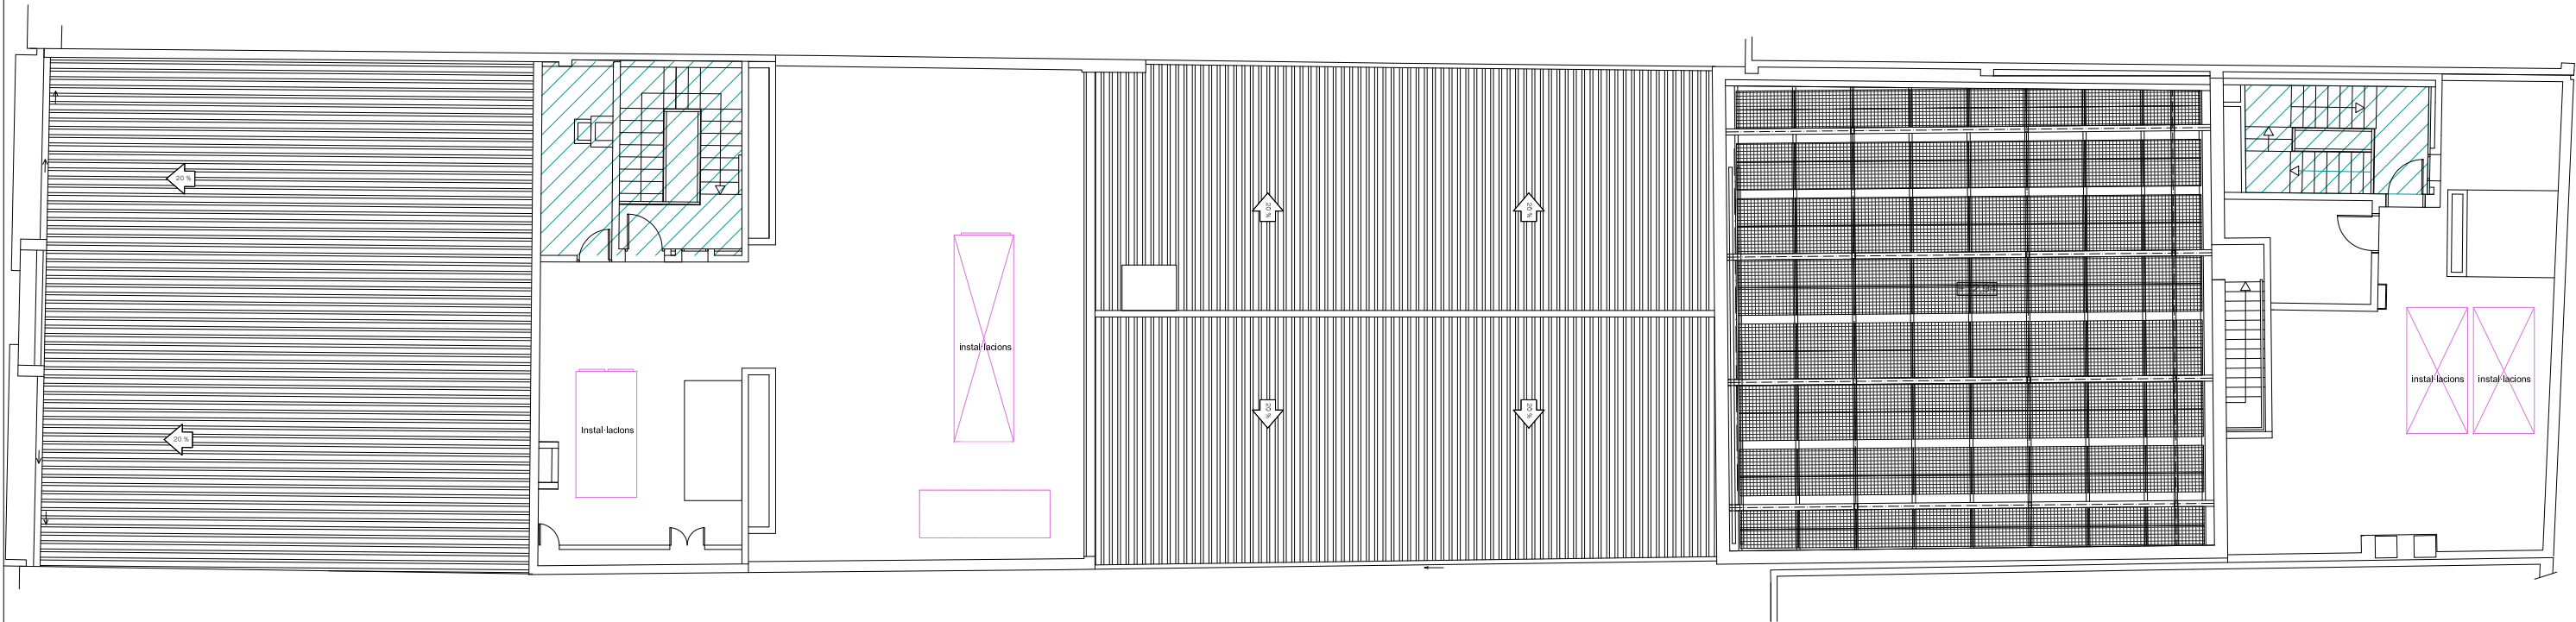


PLANTA TERCERA

 ESPAIS A REALITZAR EN UNA ALTRA FASE

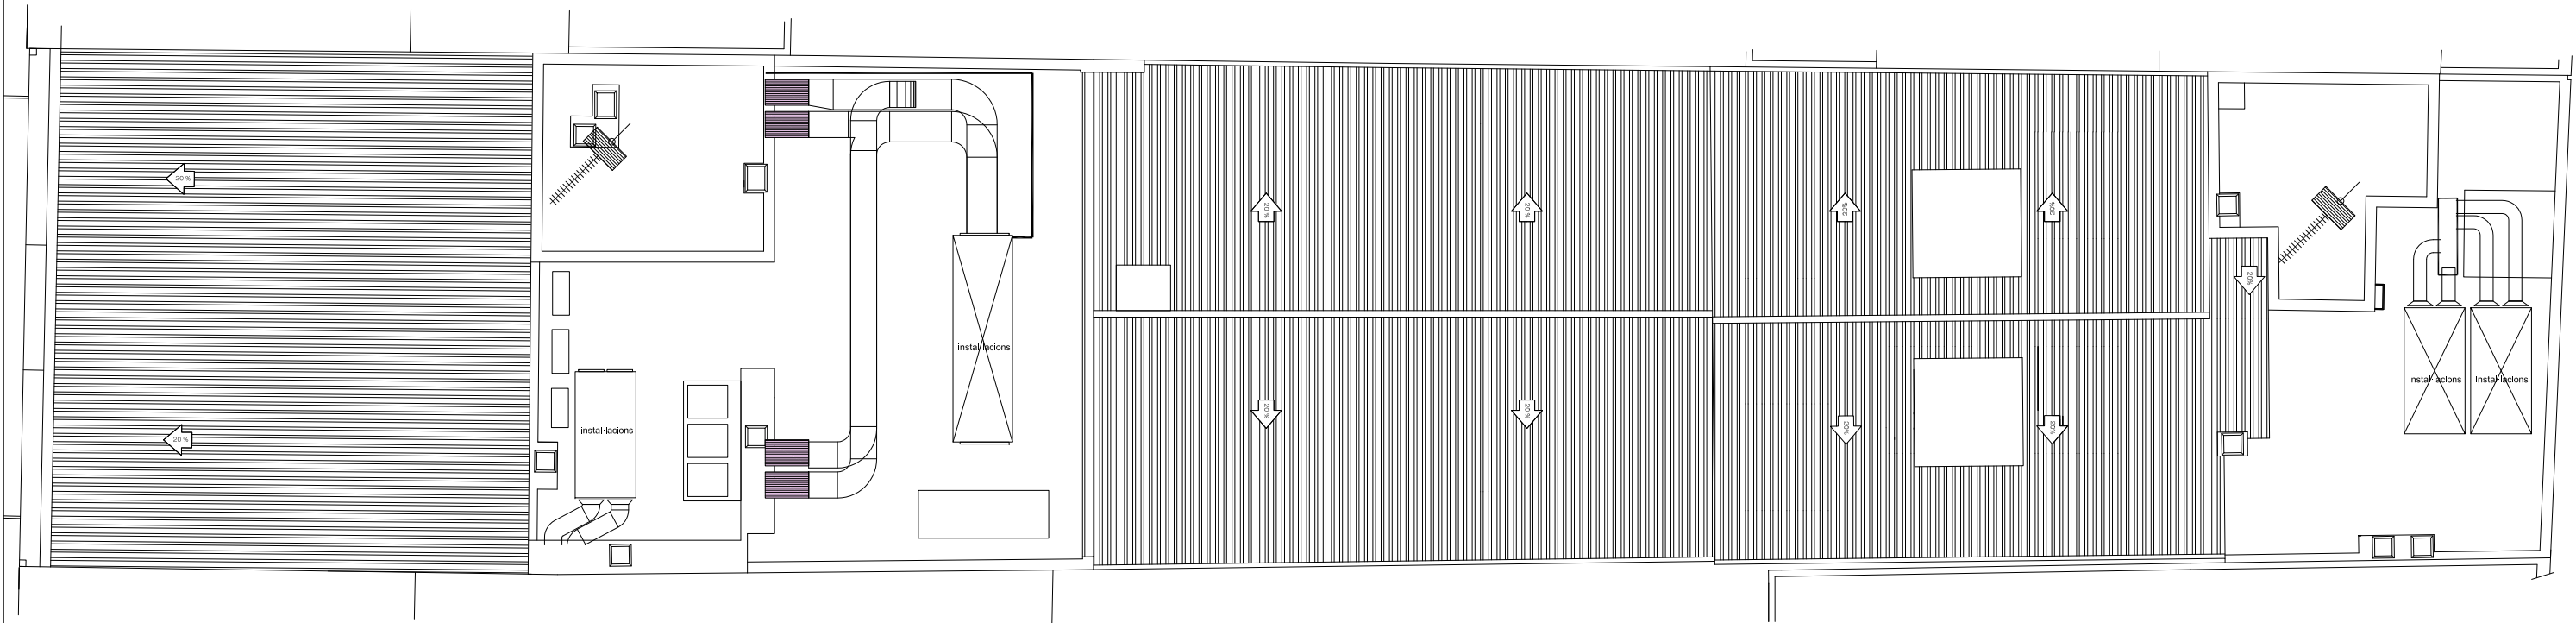

PLANTA COBERTA


 ESPAIS A REALITZAR EN UNA ALTRA FASE

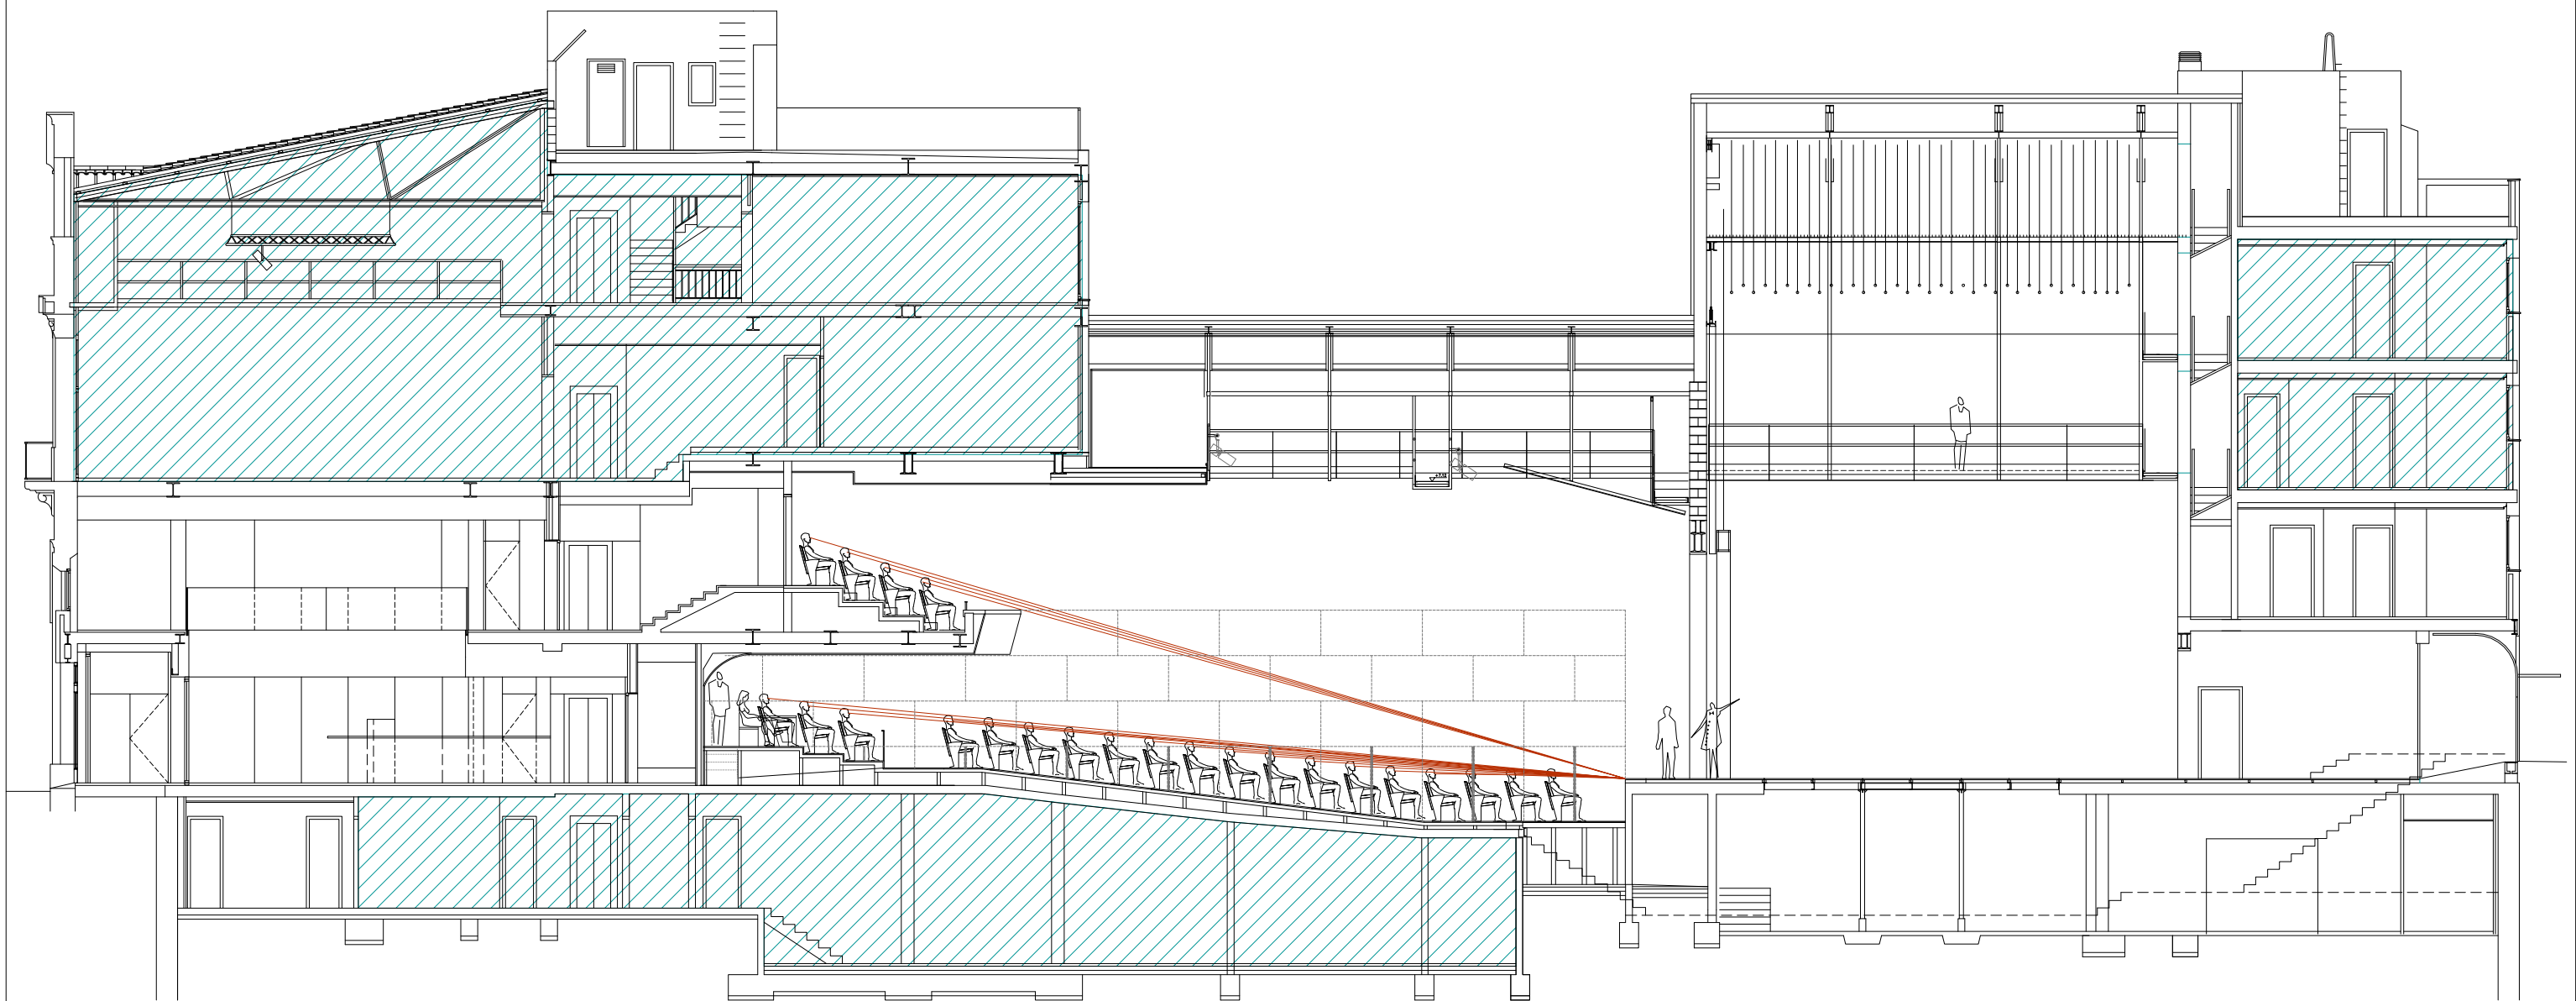


SECCIÓ LONGITUDINAL

ESPAIS A REALITZAR
EN UNA ALTRA FASE


PROMOTOR	AJUNTAMENT DE MANLLEU	 Lluís Dilmé Xavier Fabré DILMÉ FABRÉ TORRAS i Associats	CODI 1613R	TREBALL MODIFICAT – AS BUILT REFORMA DEL TEATRE CENTRE PROJECTE EXECUTIU	EMPLAÇAMENT CARRER DEL PONT 9 08560 MANLLEU	ESCALA 1:150 ORIGINAL A3	0 1 2 3 4	TÍTOL DEL PLANOL ARQUITECTURA SECCIÓ_LONGITUDINAL	DATA JULIOL 2018	NÚMERO A05
----------	-----------------------	---	---------------	---	---	-----------------------------	-----------	---	---------------------	---------------

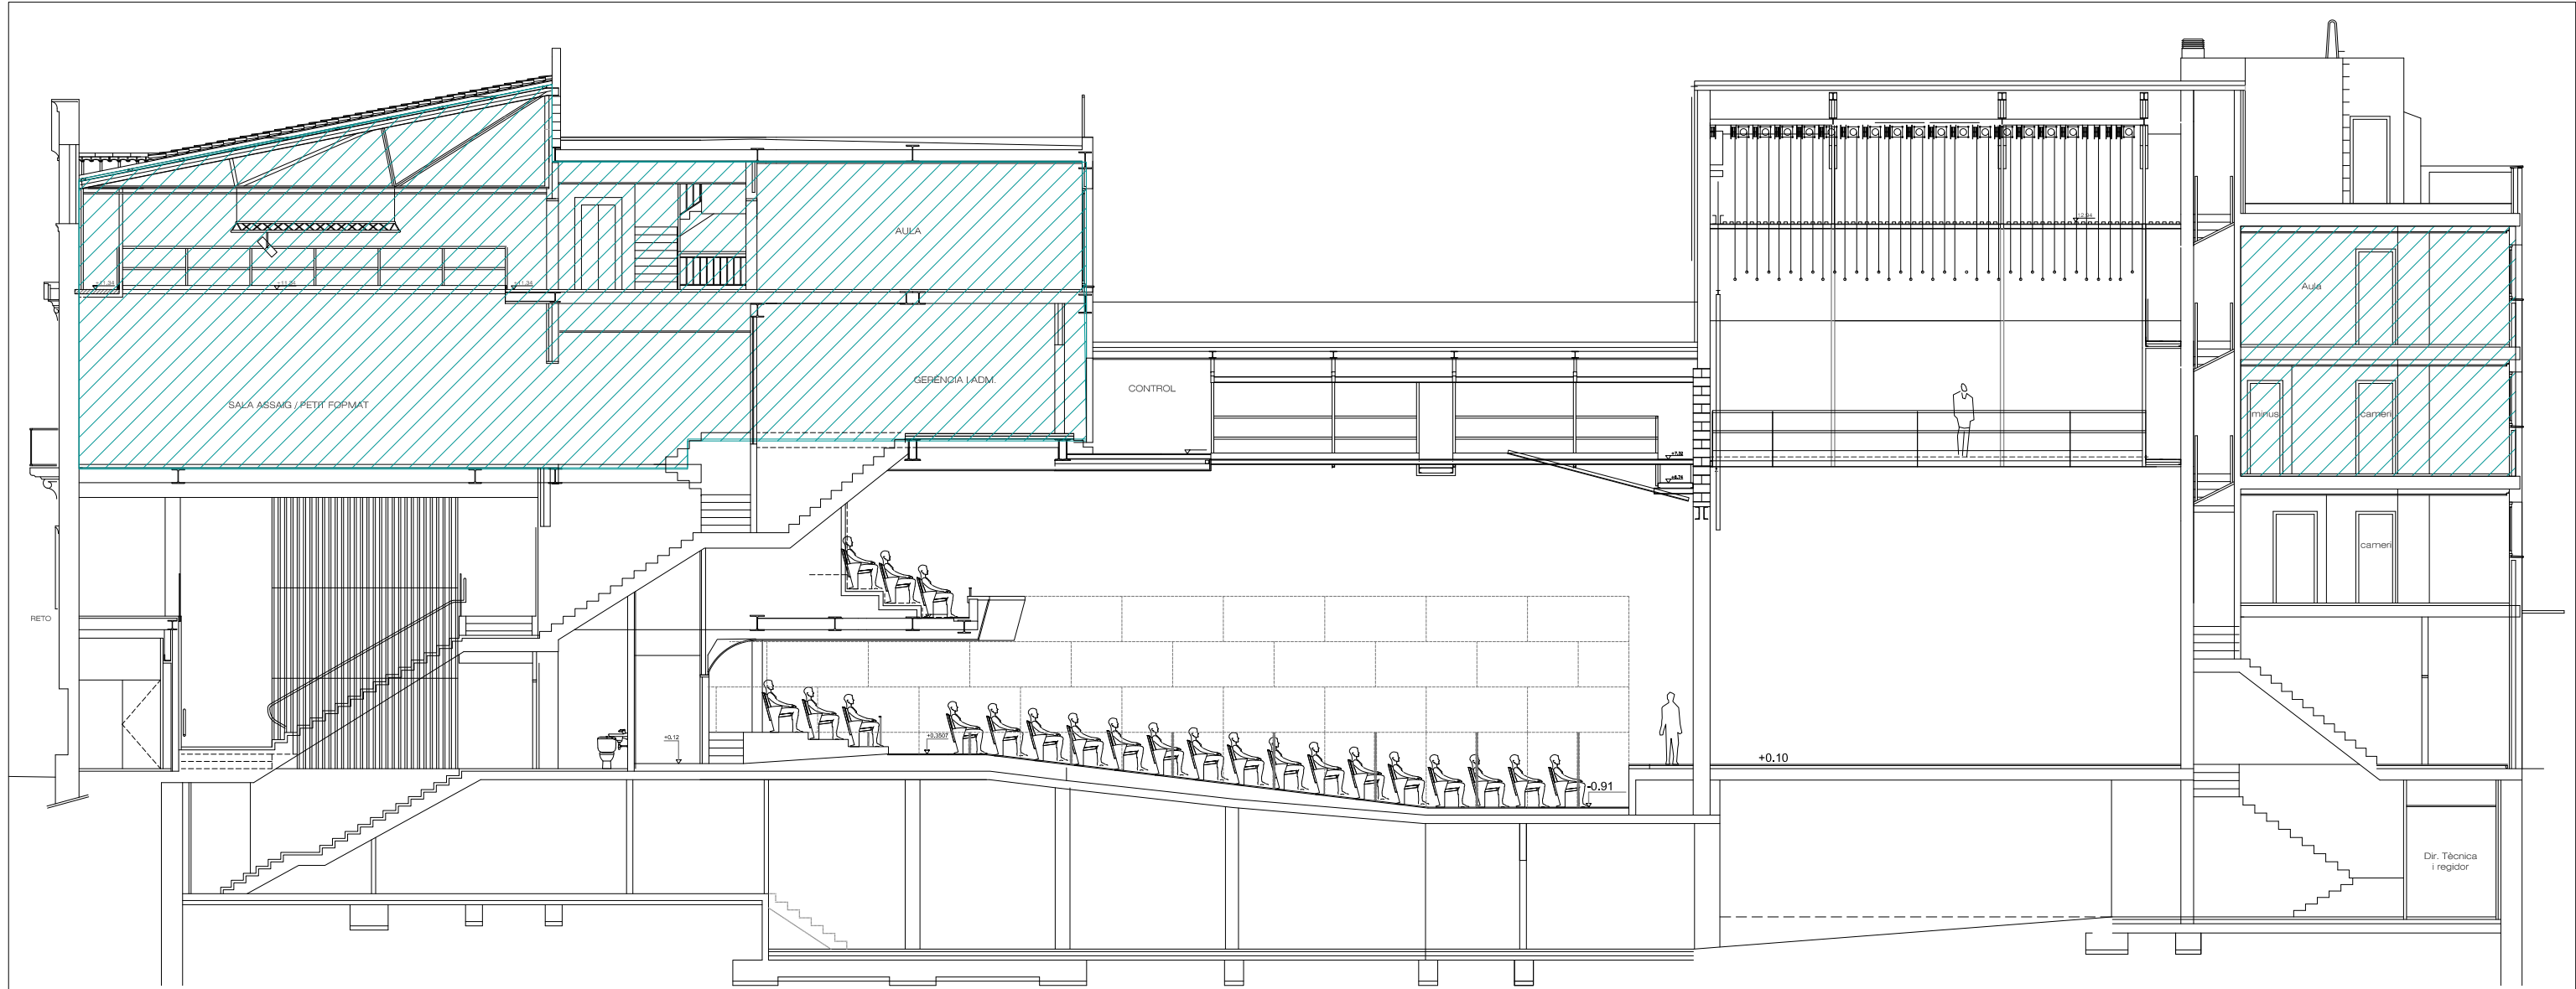


SECCIÓ 1

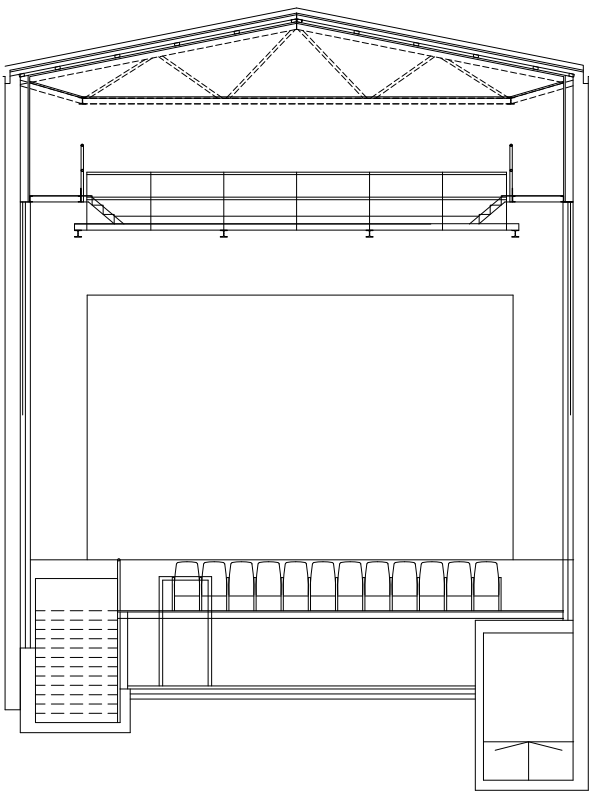


SECCIÓ 2

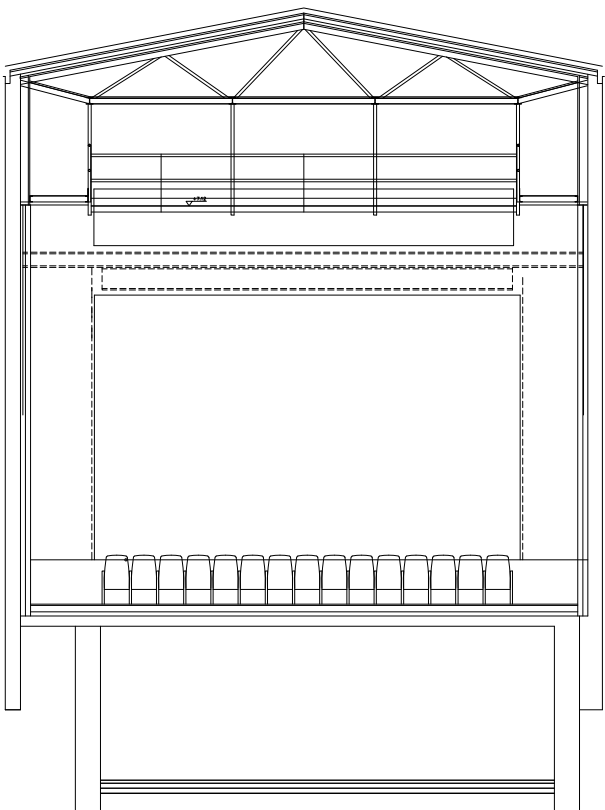

SECCIÓ 3

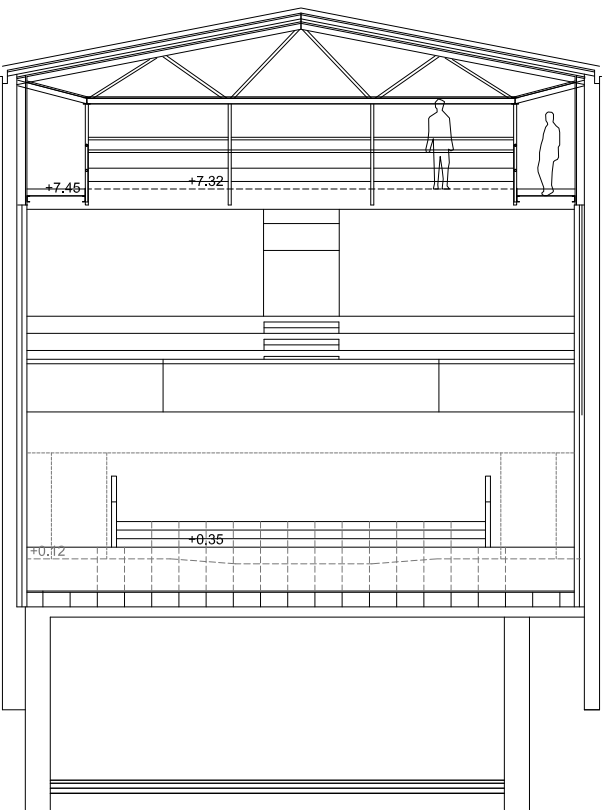


SECCIÓ 4

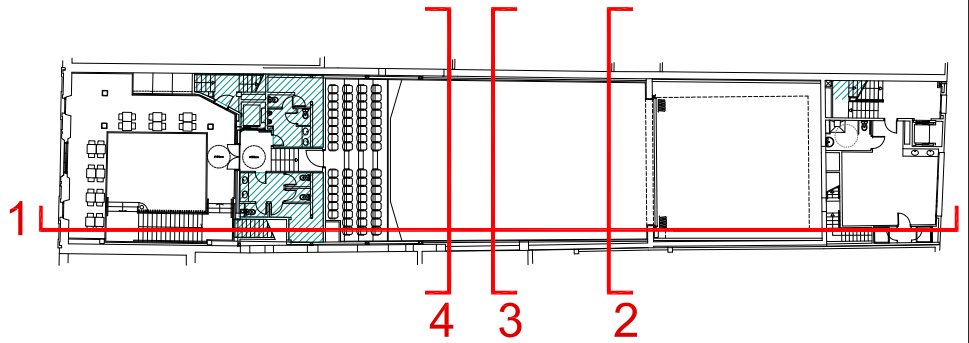




ALÇAT AL CARRER DEL PONT

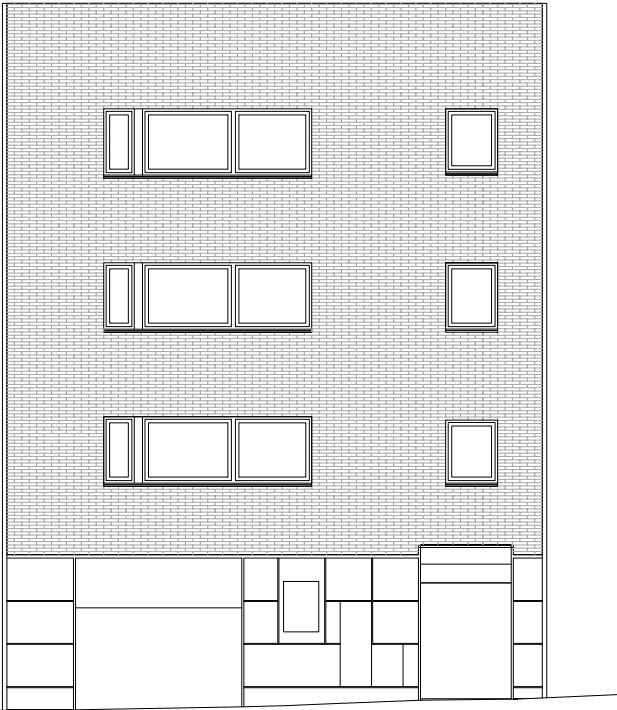

ALÇAT AL PASSEIG DE SANT JOAN

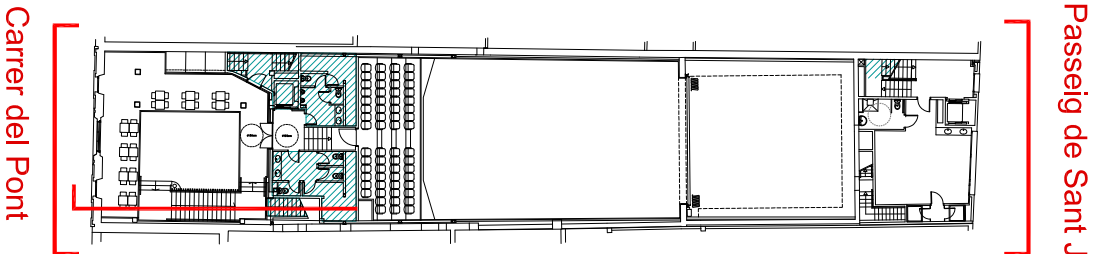

SECCIÓ 2

SECCIÓ 3

SECCIÓ 4